
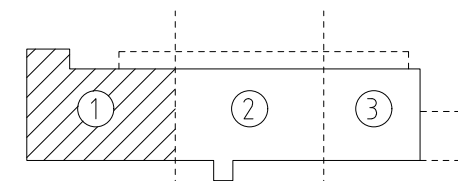


DEL 1

DEL 2

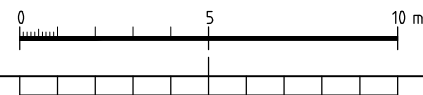

BET	ANT	ANDRINGS AVSER	SIGN	DATUM
RELATIONSHANDLING				
KRAFTEN 4 SJÖGATAN 1 L-S FS-HUSET				
 ÖVIKS HUSTEKNIK AB <small>JÄRVEDSLEDEN 2, 891 66 ÖRNSKÖLDSVIK TEL. 070-6695459</small>				
UPPRISAD NR	14.01	RTAD AV	M.S.	HANDLÄGGARE
DATUM	2014-06-10	ANSVARIG	MARIE SIDÉN	M. SIDÉN
PLAN 3, DEL 1				
SKALA	A1 1:100 A3 1:200	NUMMER	A-40.1-310	BET